
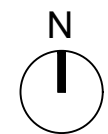




Carlton
1ste verdieping

Desguinlei 6
2018 Antwerpen

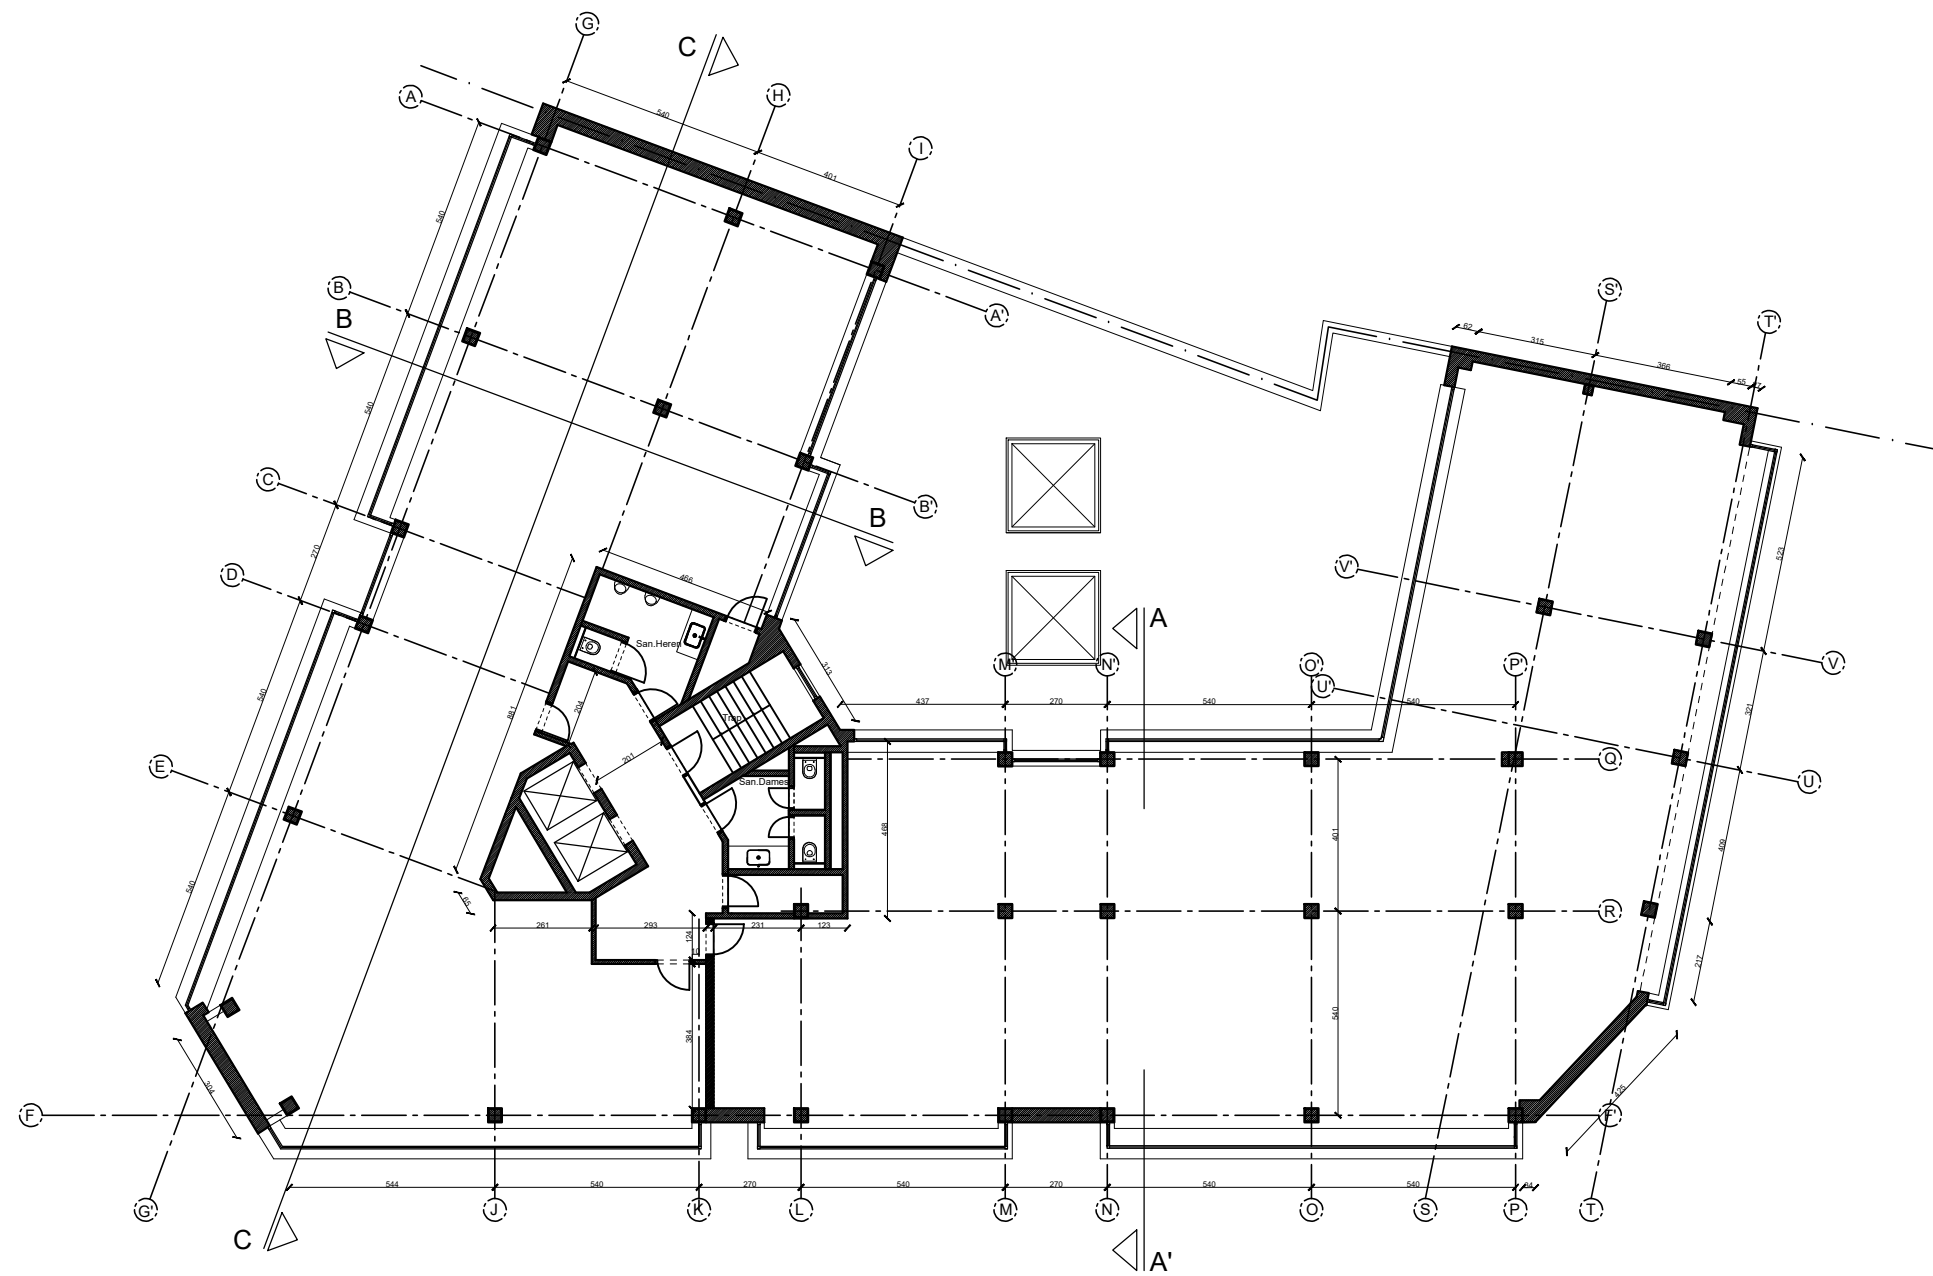


Carlton
2de verdieping

Desguinlei 6
2018 Antwerpen

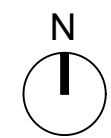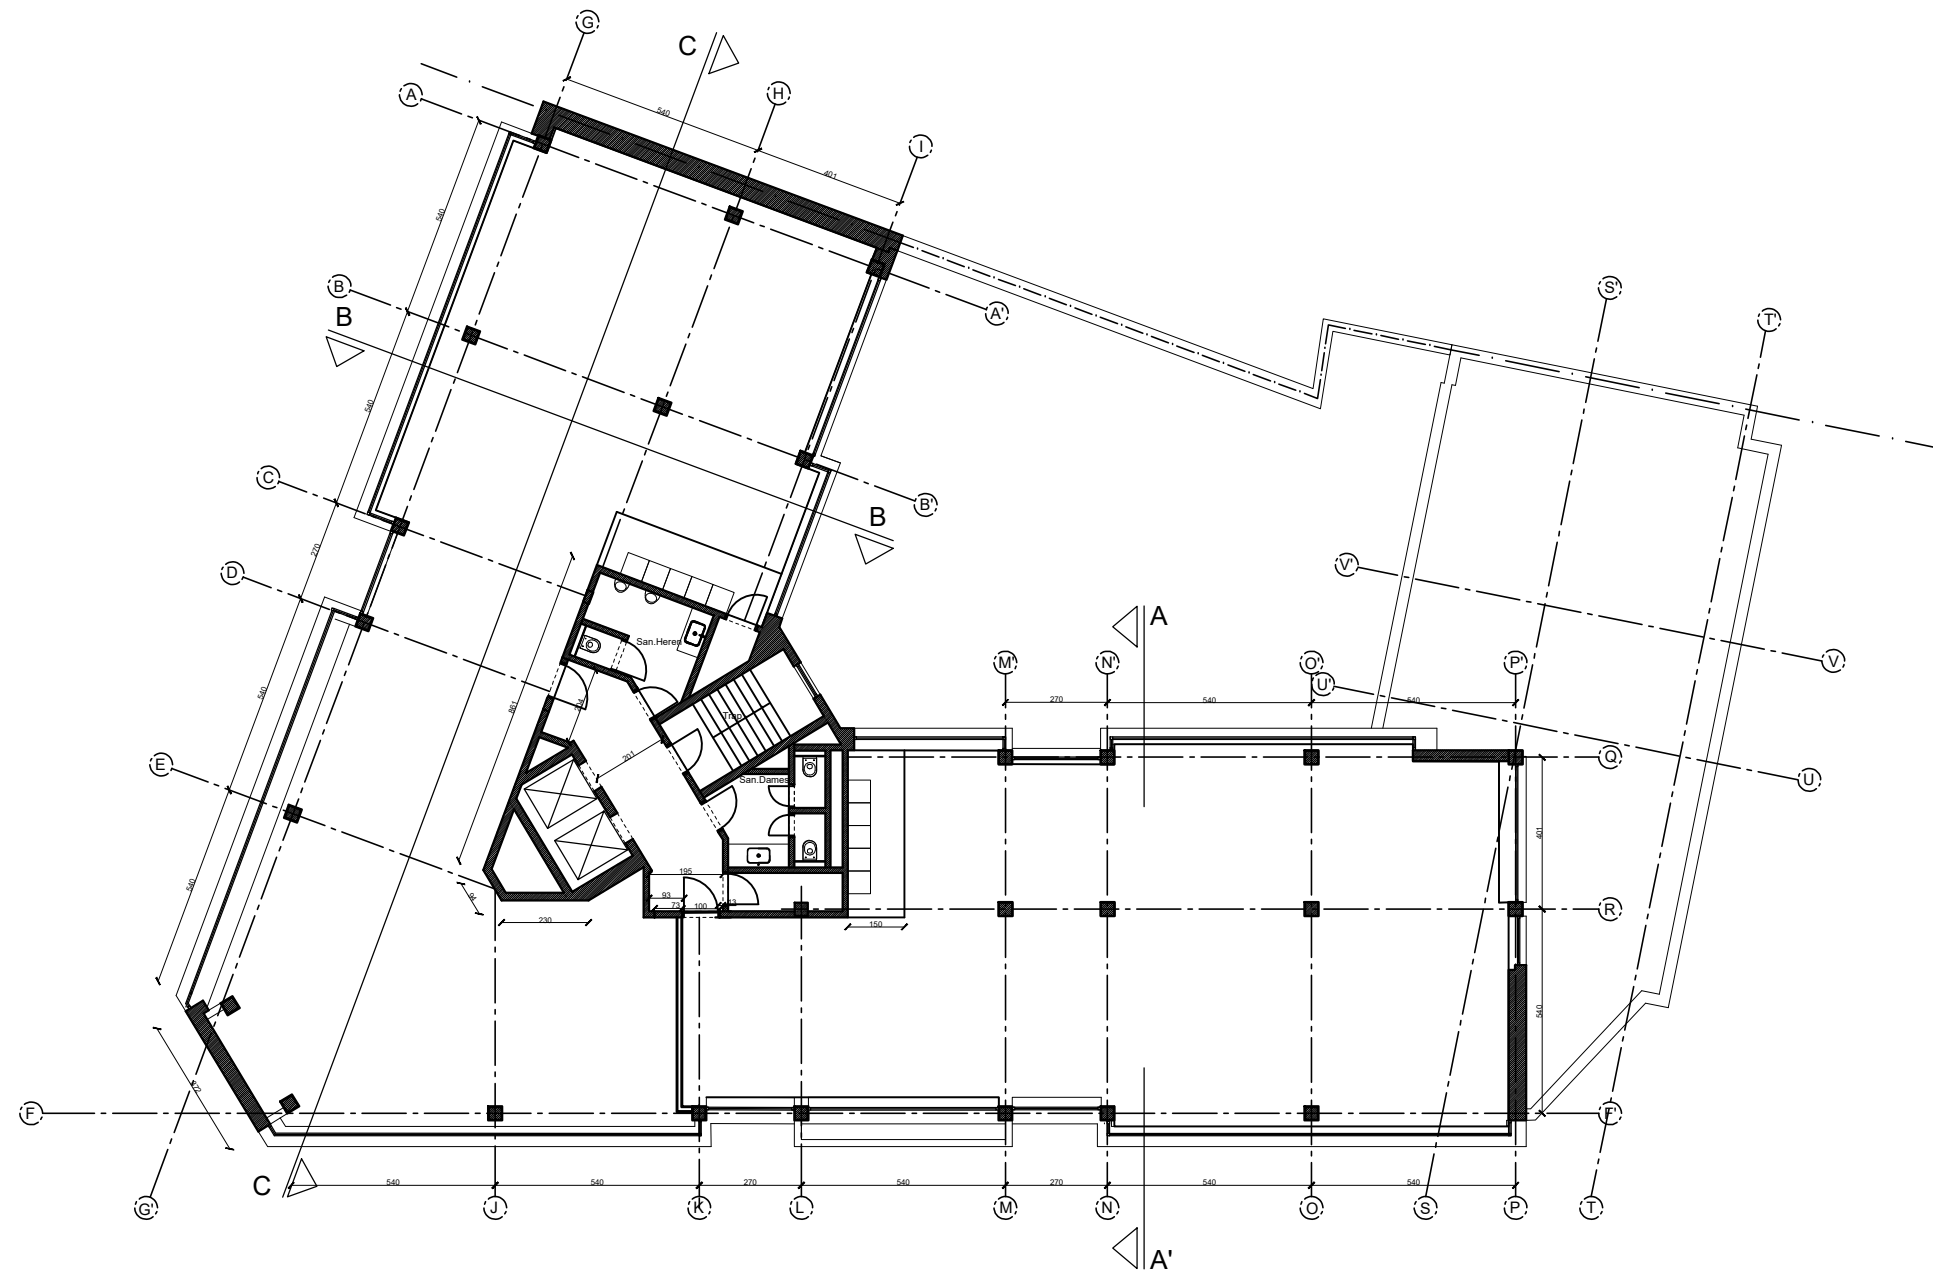

Carlton
3de verdieping

Desguinlei 6
2018 Antwerpen

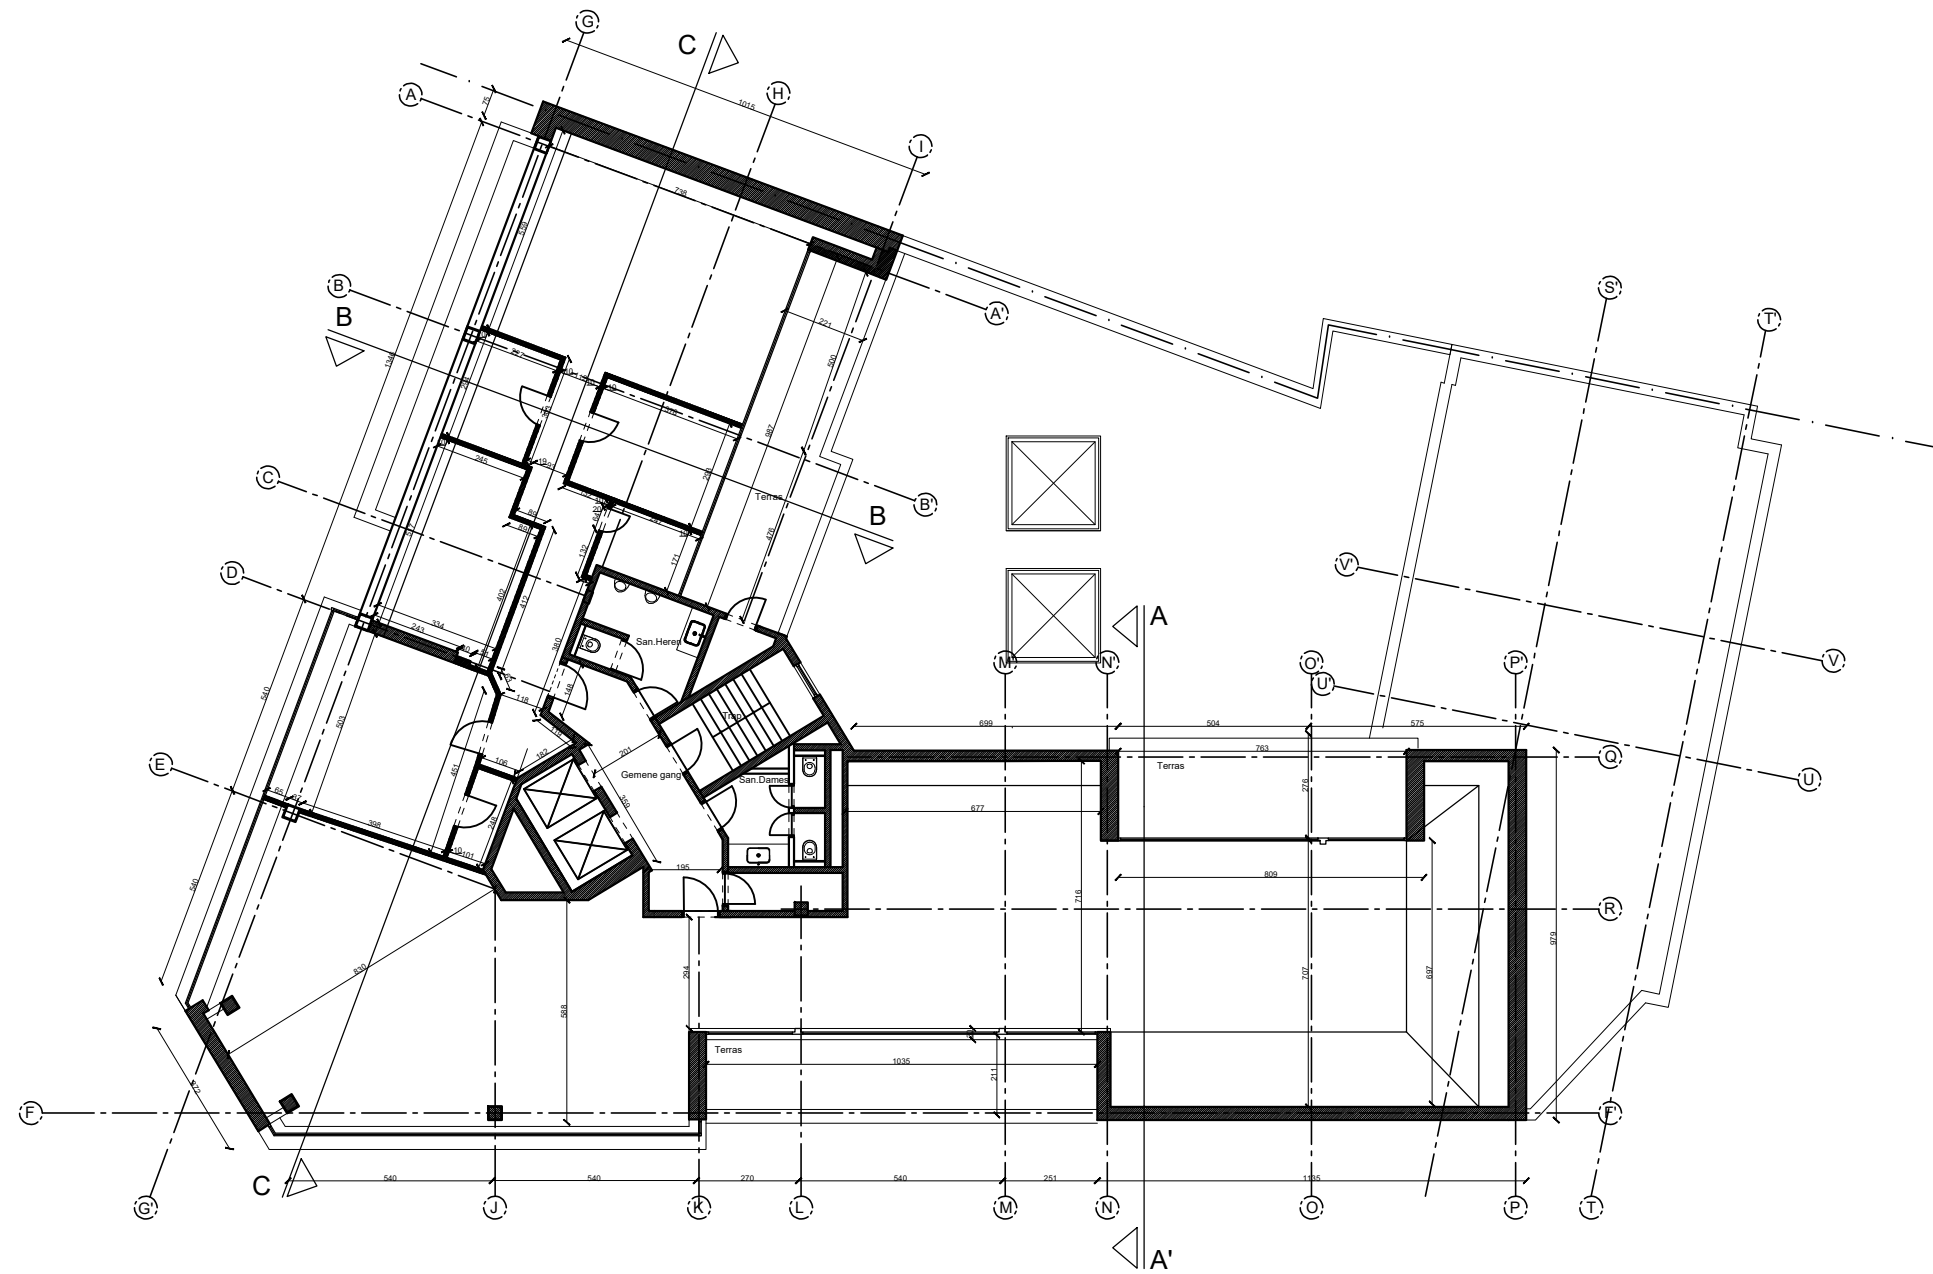

Carlton
4de verdieping

Desguinlei 6
2018 Antwerpen